

**Vyhlášení záměru prodat pozemek p.č. 281/5 a 281/12**

Rada obce vyhláší záměr prodat pozemek p.č. 281/5 trvalý travní porost o výměře 73 m<sup>2</sup> a pozemek p.č. 281/12 trvalý travní porost o výměře 91 m<sup>2</sup> podle § 39, odst. 1 zákona č. 128/2000 Sb., v platném znění podle přiložené situace.

Zájemci mohou své písemné nabídky podat na podatelně obecního úřadu do 6.2.2015 .

Bc. Pavel Mana  
Starosta obce




OBEC DOLNÍ BEČVA  
756 55

Vyvěšeno : 22.1.2015

Sejmuto: 9.2.2015

SEZNAM SOUŘADNIC (S-JTSK)

Č.B.	Y	X	Pozn.
1	480810.19	1142682.42	roh plotu
2	480800.97	1142694.96	roh plotu
3	480796.39	1142701.25	roh plotu
4	480793.37	1142705.29	roh plotu
5	480791.27	1142704.28	roh plotu
6	480786.55	1142701.12	roh plotu
7	480782.13	1142697.93	sloupek plotu
8	480781.44	1142699.09	sloupek plotu
9	480769.67	1142692.44	sloupek plotu

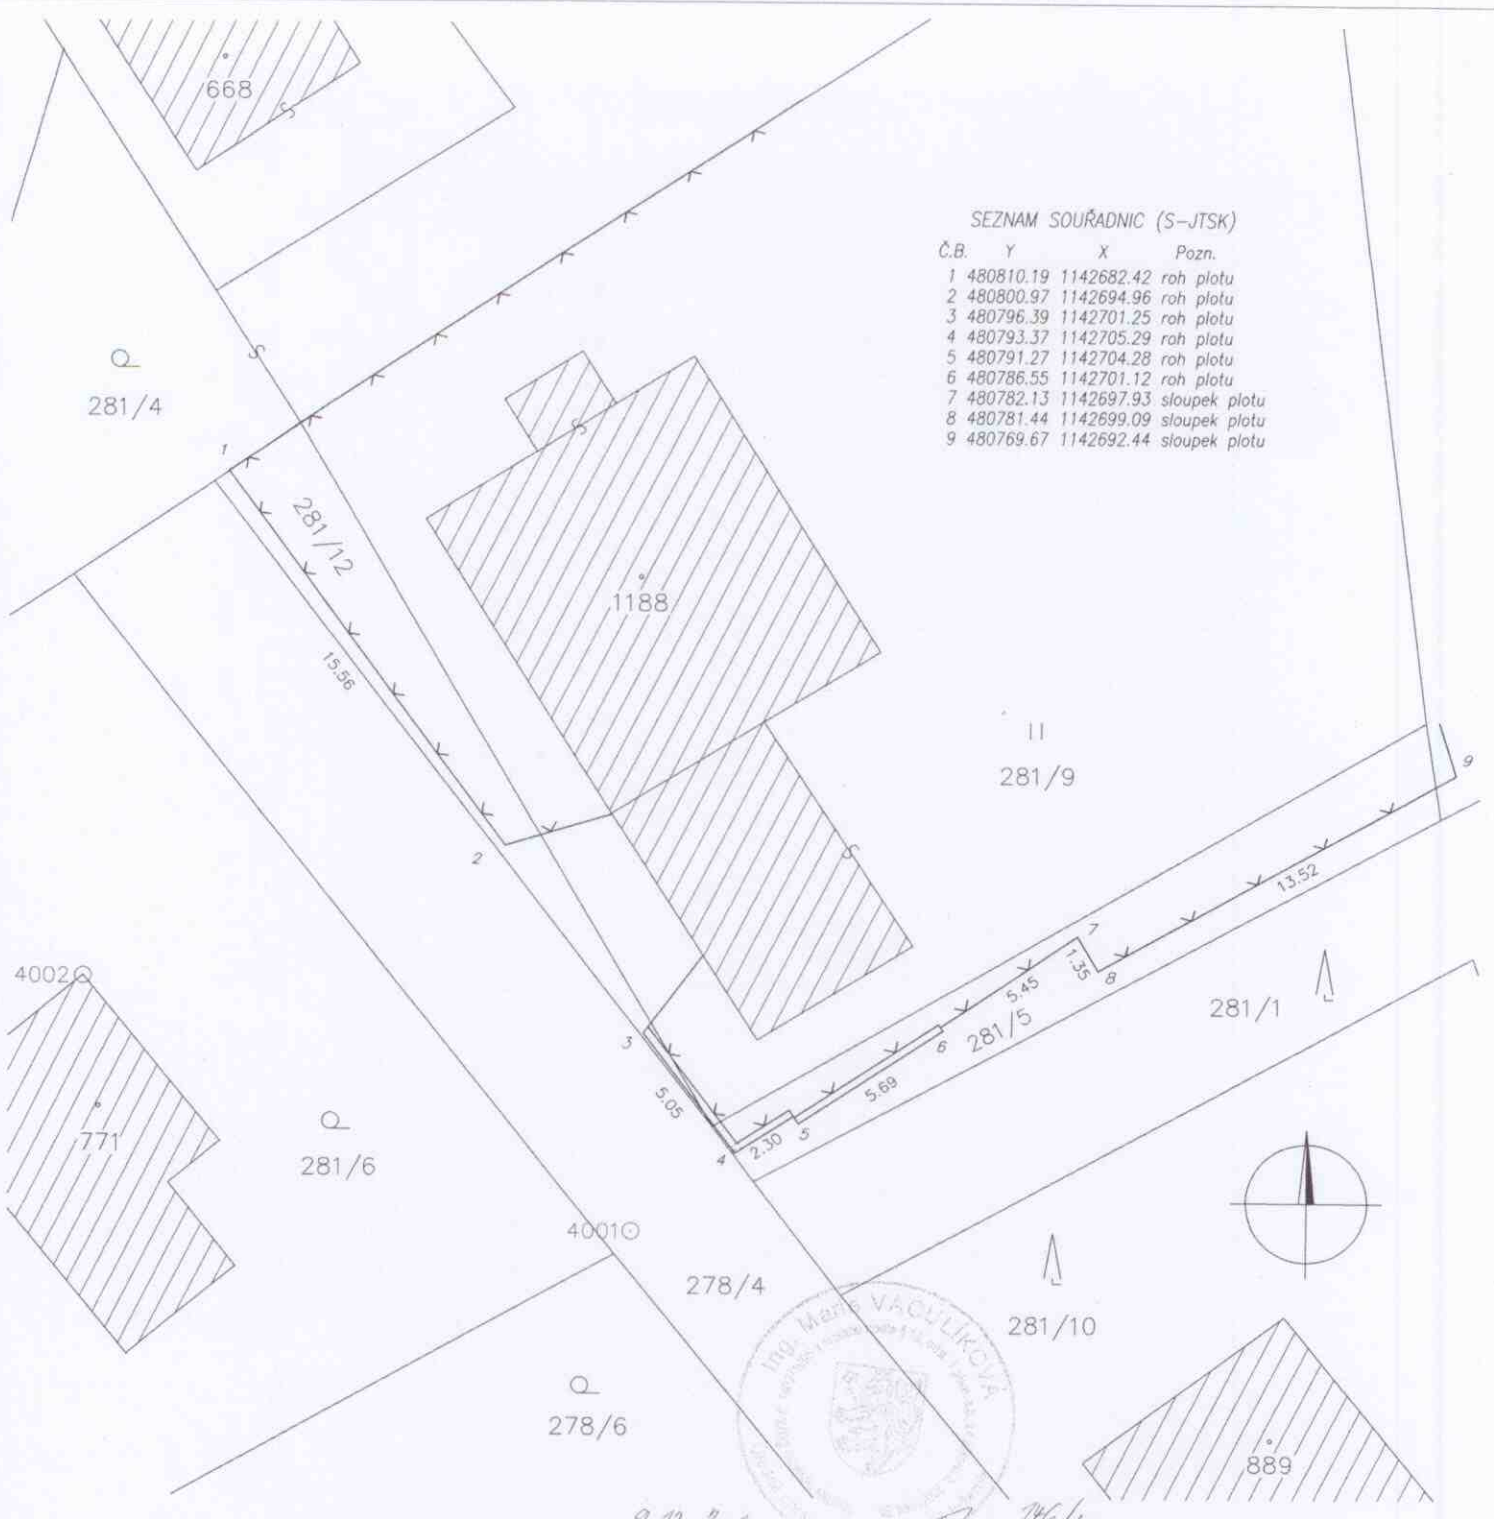

9.12.2014

1746/2014

Zaměřil	Vypracoval	Kontroloval	Ing. Vaculíková Marie Kulturní 1761 Rožnov pod Radhoštěm	
Ing. Vaculíková Marie	Ing. Vaculíková Marie	Ing. Vaculíková Marie	Souřad. syst.	J T S K
<p align="center"><b>OPLOCENÍ NA PARC. 281/5 a 281/12</b> <b>K.Ú. DOLNÍ BEČVA</b></p> <p align="center">ZAMĚŘENÍ SKUTEČNÉHO PROVEDENÍ DLE KN</p>			Výšk. syst.	
			Datum	8.12.2014
			Zak. číslo	74/2014
			Měřítka	Číslo výkr.
	1:250	1		